

概要	発注 河内長野市	工事名称 地域活性・交流拠点施設建設工事	図面番号 A-17
	設計	図面名称 平面詳細図	差し番号 17
		縮尺 1/50	


竣工図

・図面の縮尺はA1サイズ図面のものである。

区分	NO.	名称	型式(参考)	寸法(mm)				台数	配管寸法(A)			ガス(A,mm)		フード	G フィルター	電気(kw)			冷却水(A)		蒸気(A)		備考			
				間口	奥行	高さ	バック高		給水 CW	給湯 HW	排水 D	接続口	消費量			1φ 100V	1φ 200V	3φ 200V	IN	OUT	W.V m³/H	IN		OUT	消費量	
																										kg/H
A <ベーカリー・ピザ工房>																										
A	1	冷凍冷蔵庫	ARD-184PMD	1790	800	1950		1															内容積：冷凍1083L 冷蔵504L			
A	2	ドロッパー(別途工事)	MQX-232DCST2	900	1010	1940		1	15 ^{GV}																	
A	3	シェルフ	NM910-PH1900-4	912	456	1895		1															層数：4段 扉：スチール仕様			
A	4	調理台・引出引戸付		1500	600	800		1																		
A	5	真空包装機(卓上型)	V-380G	413	565	377		1																		
A	6	パンスライサー	Soft-101	495	480	305		1																		
A	7	リバーシート	PXC型No.4	1900	730	1160		1																		
A	8	ミキサー	HPI-60/30	670	857	1382		1															30L 60L兼用			
A	9	ソリッドシェルフ	SL910-PH1900-5	915	613	1895		1															層数：5段 扉：SUS430仕様			
A	10	ガステーブル	RGT-0962B	900	600	800	200	1					25	26.7	G											
A	11	一層シンク		600	600	800	150	1	15	15	50															
A	12	ドロッパー(2室独立)	MQX-232DCST2	900	1010	1940		1	15 ^{GV}														シンク兼付 6取天板・フランス天板32枚 扉取付仕様 天板取付枚数：扉2枚×3段 石版仕様			
A	13	デッキオーブン	PET2-222B	1280	1015	1845		1	15 ^{GV}																	
A	14	ガスピザ釜	POG-Hフィレンツェ	700	850	1570		1					20	16.0	O	0.1							室内寸法400X550			
A	15	トンボラック	MBTR-13W	900	440	1600		2																		
A	16	作業台・スノコ板付		1800	600	800		1																		
A	17	調理台・引出引戸付		1800	600	800		1																		
A	18	吊戸棚/平棚		1500	600	900		1																		
A	19	モルター	MM-230EB	500	985	1050		1																		
A	20	調理台・スノコ板付		450	750	800		1																		
A	21	二層シンク		1200	750	800	150	1	15 ^{X2}	15 ^{X2}	50 ^{X2}															
A	22	パイプ棚		1200	300	300		1																		
A	23	吊戸棚(ステン戸)	BCS6-1235S	1200	350	600		1																		
A	24	製氷機(別途工事)	SIM-C120A	600	600	800		1	15 ^{GV}																	
A	25	調理台・スノコ板付		450	600	800		1																		
A	26	サンドイッチテーブル	YRC-150RM改	1500	600	800		1															1/6サイズホテルパンX4			
A	27	欠番																								
A	28	一層シンク		450	600	800	150	1	15	15	50															
B <スープ・ジュース工房>																										
B	1	シェルフ	NL760-PH1900-4	764	610	1895		1															層数：4段 扉：スチール仕様			
B	2	冷蔵庫	ARD-186FMD	1790	800	1950		1															内容積：1669L			
B	3	一層シンク		1200	750	800		1	15	15	50												層深：350			
B	4	冷蔵コールドテーブル	YRC-180RM1	1800	600	800		1															内容積：413L			
B	5	調理台・引出引戸付		1800	600	800		1																		
B	6	クラッシャー(別途工事)	HC-VC	900	700	1070		1																		
B	7	搾汁機(別途工事)	OMST-90	1175	500	1025		1																		
B	8	二層シンク		1200	600	800	150	1	15 ^{X2}	15 ^{X2}	50 ^{X2}															
B	9	パイプ棚		1200	300	300		1																		
B	10	消毒槽	MGC-066C	600	600	800	150	2	15 ^{X2}		40 ^{X2}	15 ^{X2}	12.2 ^{X2}	O									カゴ寸法：450×380×200			
B	11	足踏式玉冠灯機(別途工事)	HC-FW	520	740	1450		1																		
B	12	1段式バルバー(別途工事)	HC-P	1210	550	1050		1																		
B	13	調理台・スノコ板付		1500	600	800		1																		
B	14	卓上充填機(別途工事)	6ZR					1																		
B	15	電気スूपケトル	NSK-115H	1245	975	1000		1	15		ヒット			G												
B	16	電気蒸し器(ドロワタイプ)	MUDE-J14NU	750	710	1095		1	15 ^{GV}		40 ^{HTX2}			O									1層式：引出4個 樹脂レール仕様 軟水専用			
TOTAL															67.1	2.389	50.492									

発注	河内長野市	工事名称	地域活性・交流拠点施設機械設備工事	図面番号	M-11
設計		図面名称	厨房機器 機器表(参考図)	通し番号	11
担当者		核印		縮尺	

・図面の縮尺はA1サイズ図面のものである。

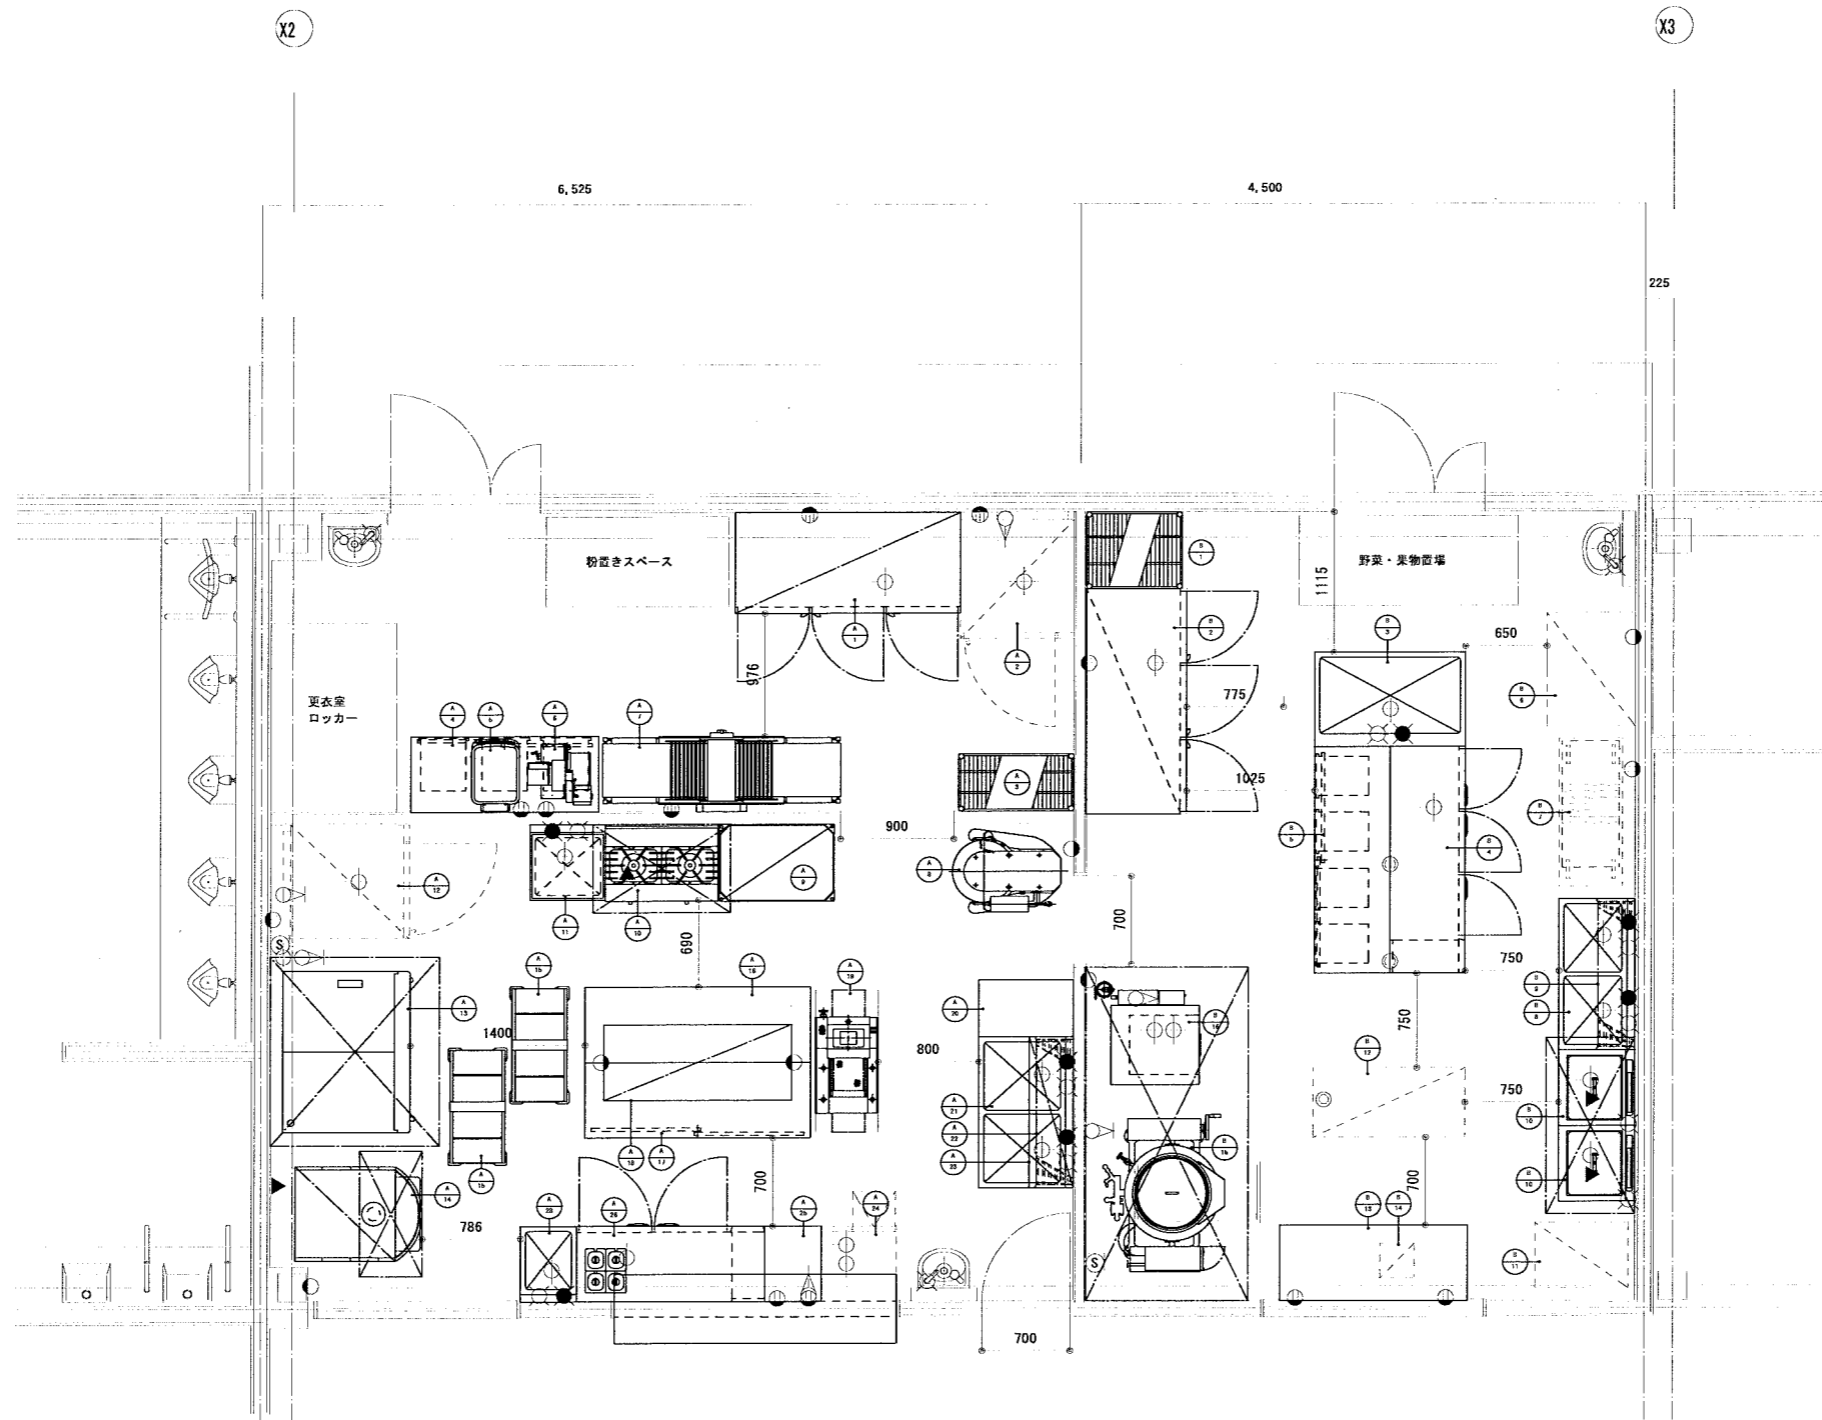

竣工図

概要 ・図面の縮尺はA1サイズ図面のものである。	発注 河内長野市	工事名称 地域活性・交流拠点施設機械設備工事	図面番号 M-12
	設計	図面名称 厨房機器配置図(参考図)	通し番号
	担当者	検印	縮尺 1/30