


竣工図

点線：(厨房内及びキッチンの厨房機器) 別途工事とする。

<p>概要</p> <p>・図面の縮尺はA1サイズ図面のものである。</p>	<p>発注 河内長野市役所</p> <p>設計</p> <p>担当</p>	<p>工事名称 地域活性・交流拠点 地産地消推進施設整備工事</p> <p>図面名称 平面詳細図</p> <p>縮尺 1/30</p>	<p>図面番号 A-16</p> <p>通し番号 16</p>
--	---------------------------------------	---	---------------------------------

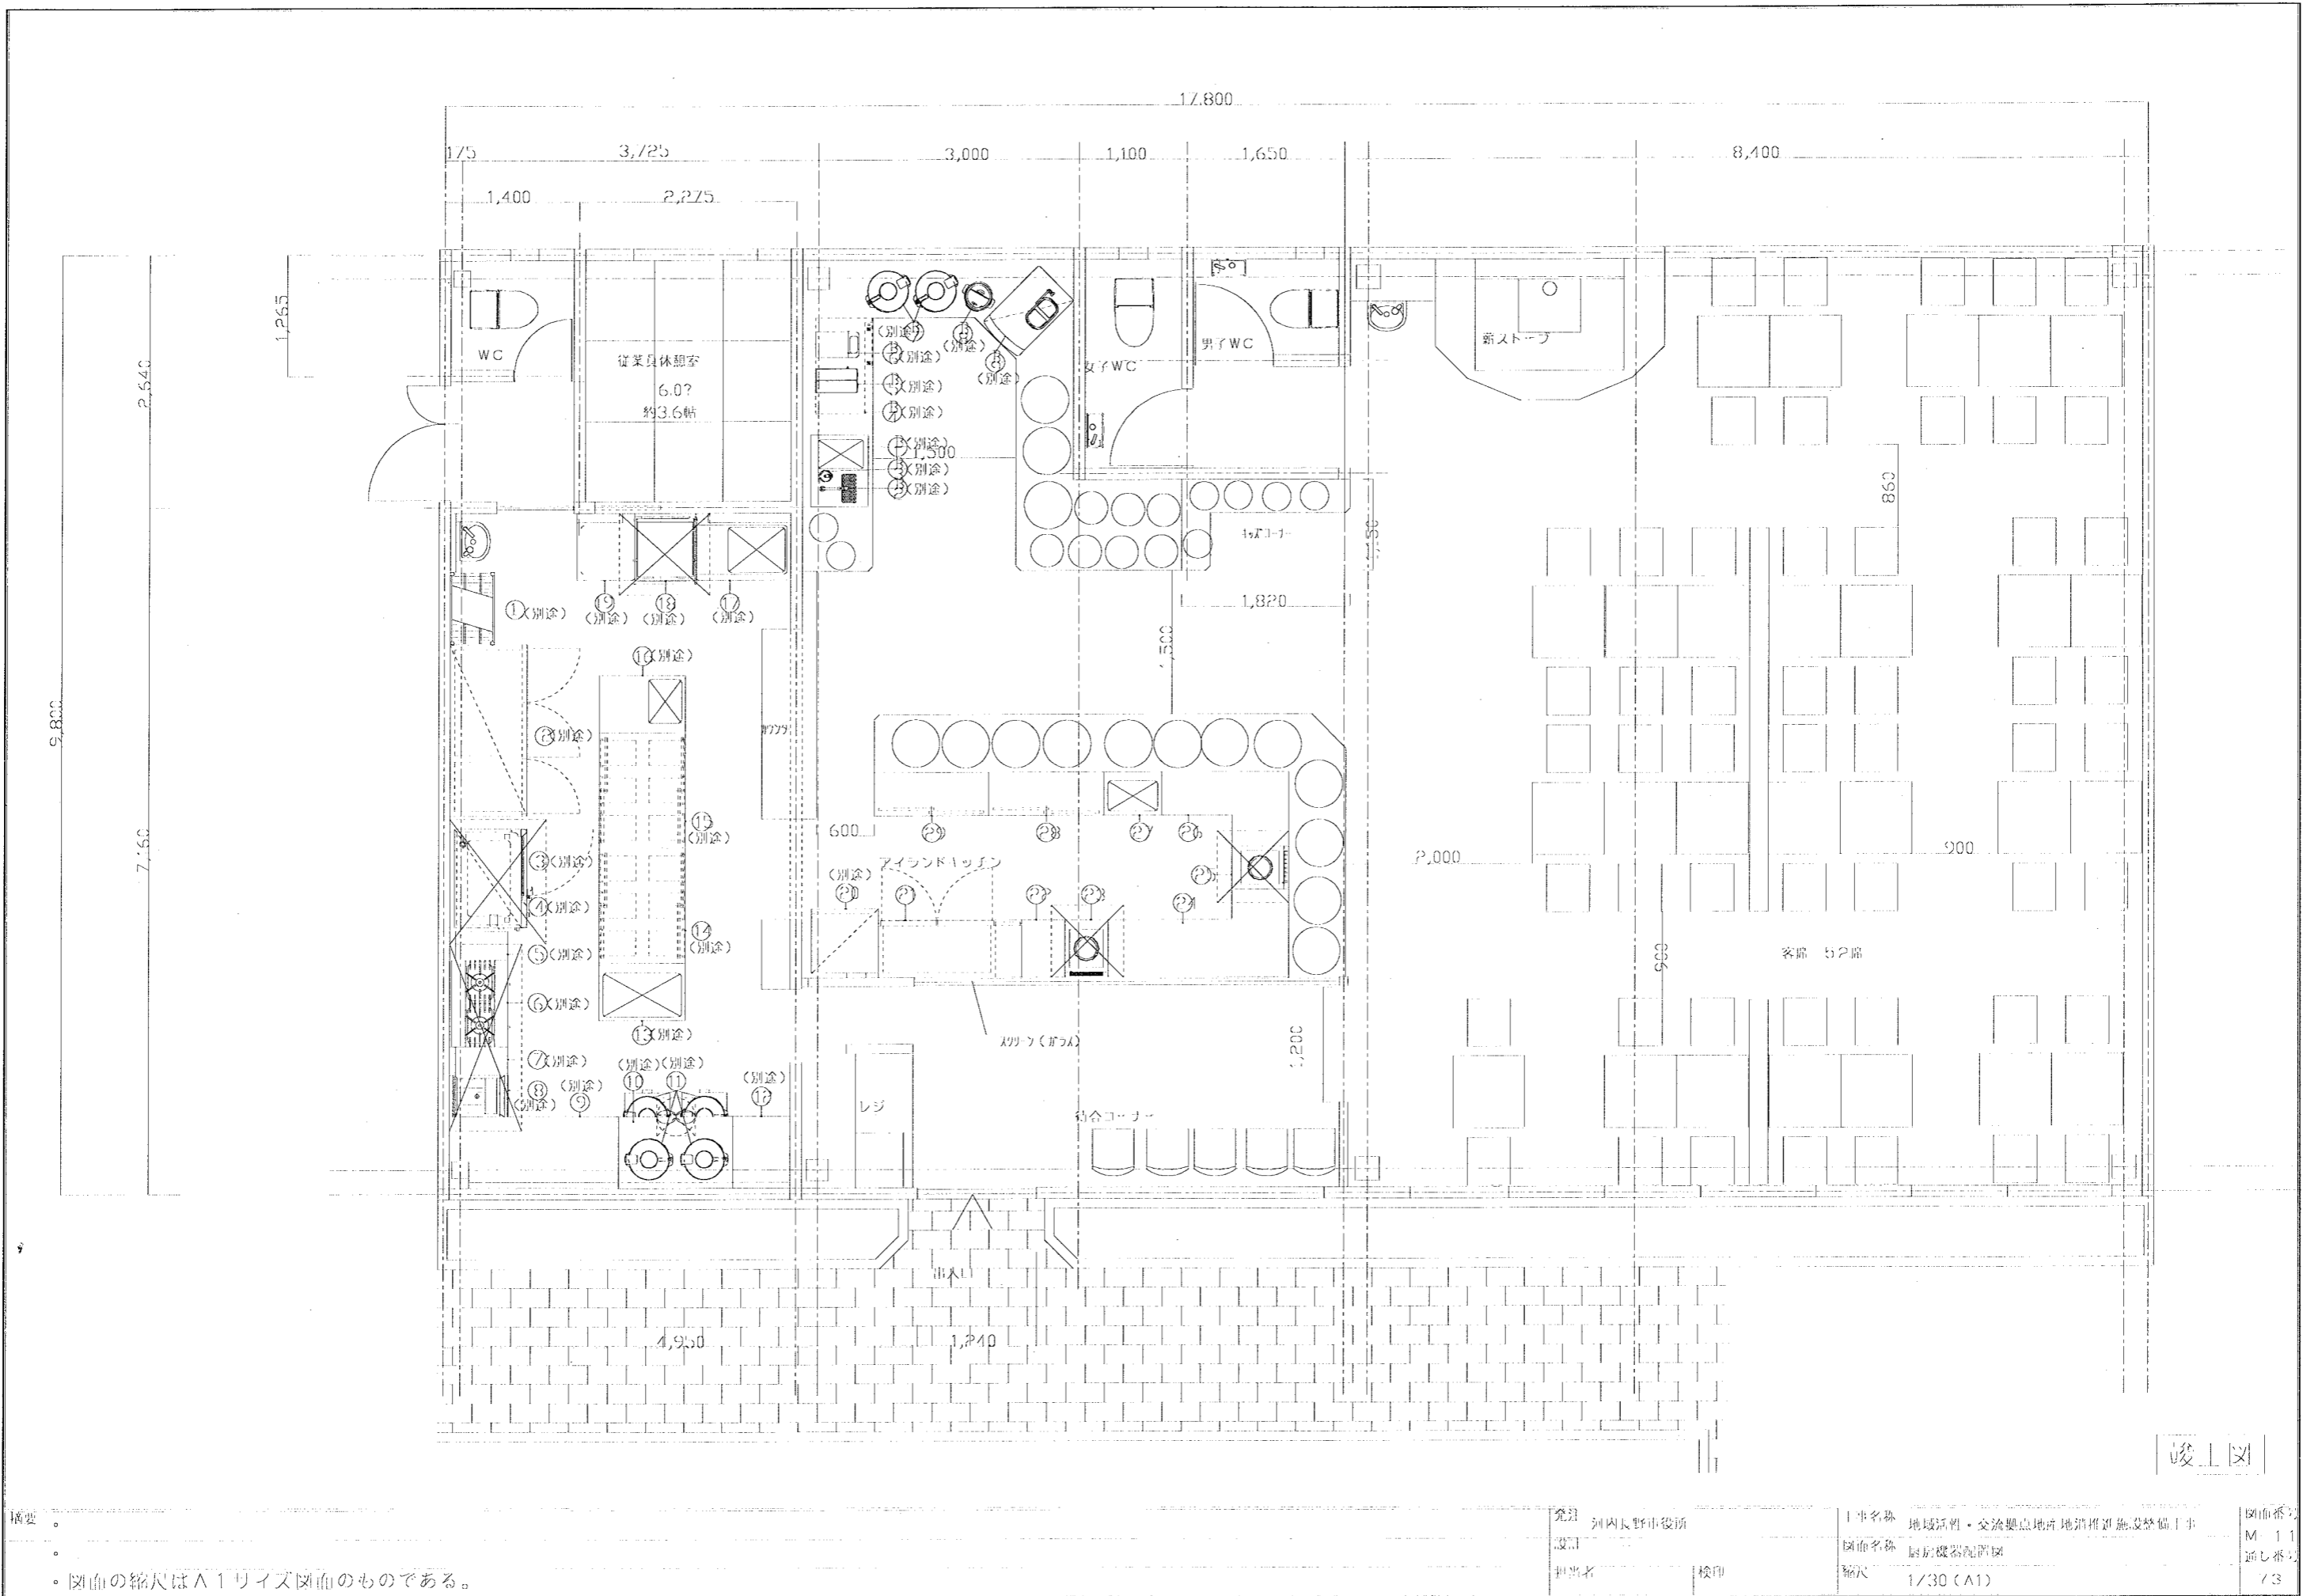

竣工図

概要
 ・ 図面の縮尺はA1サイズ図面のものである。

設計者		図面名称	厨房機器配置図	通し番号	73
担当者		縮尺	1/30 (A1)		
	検印				